
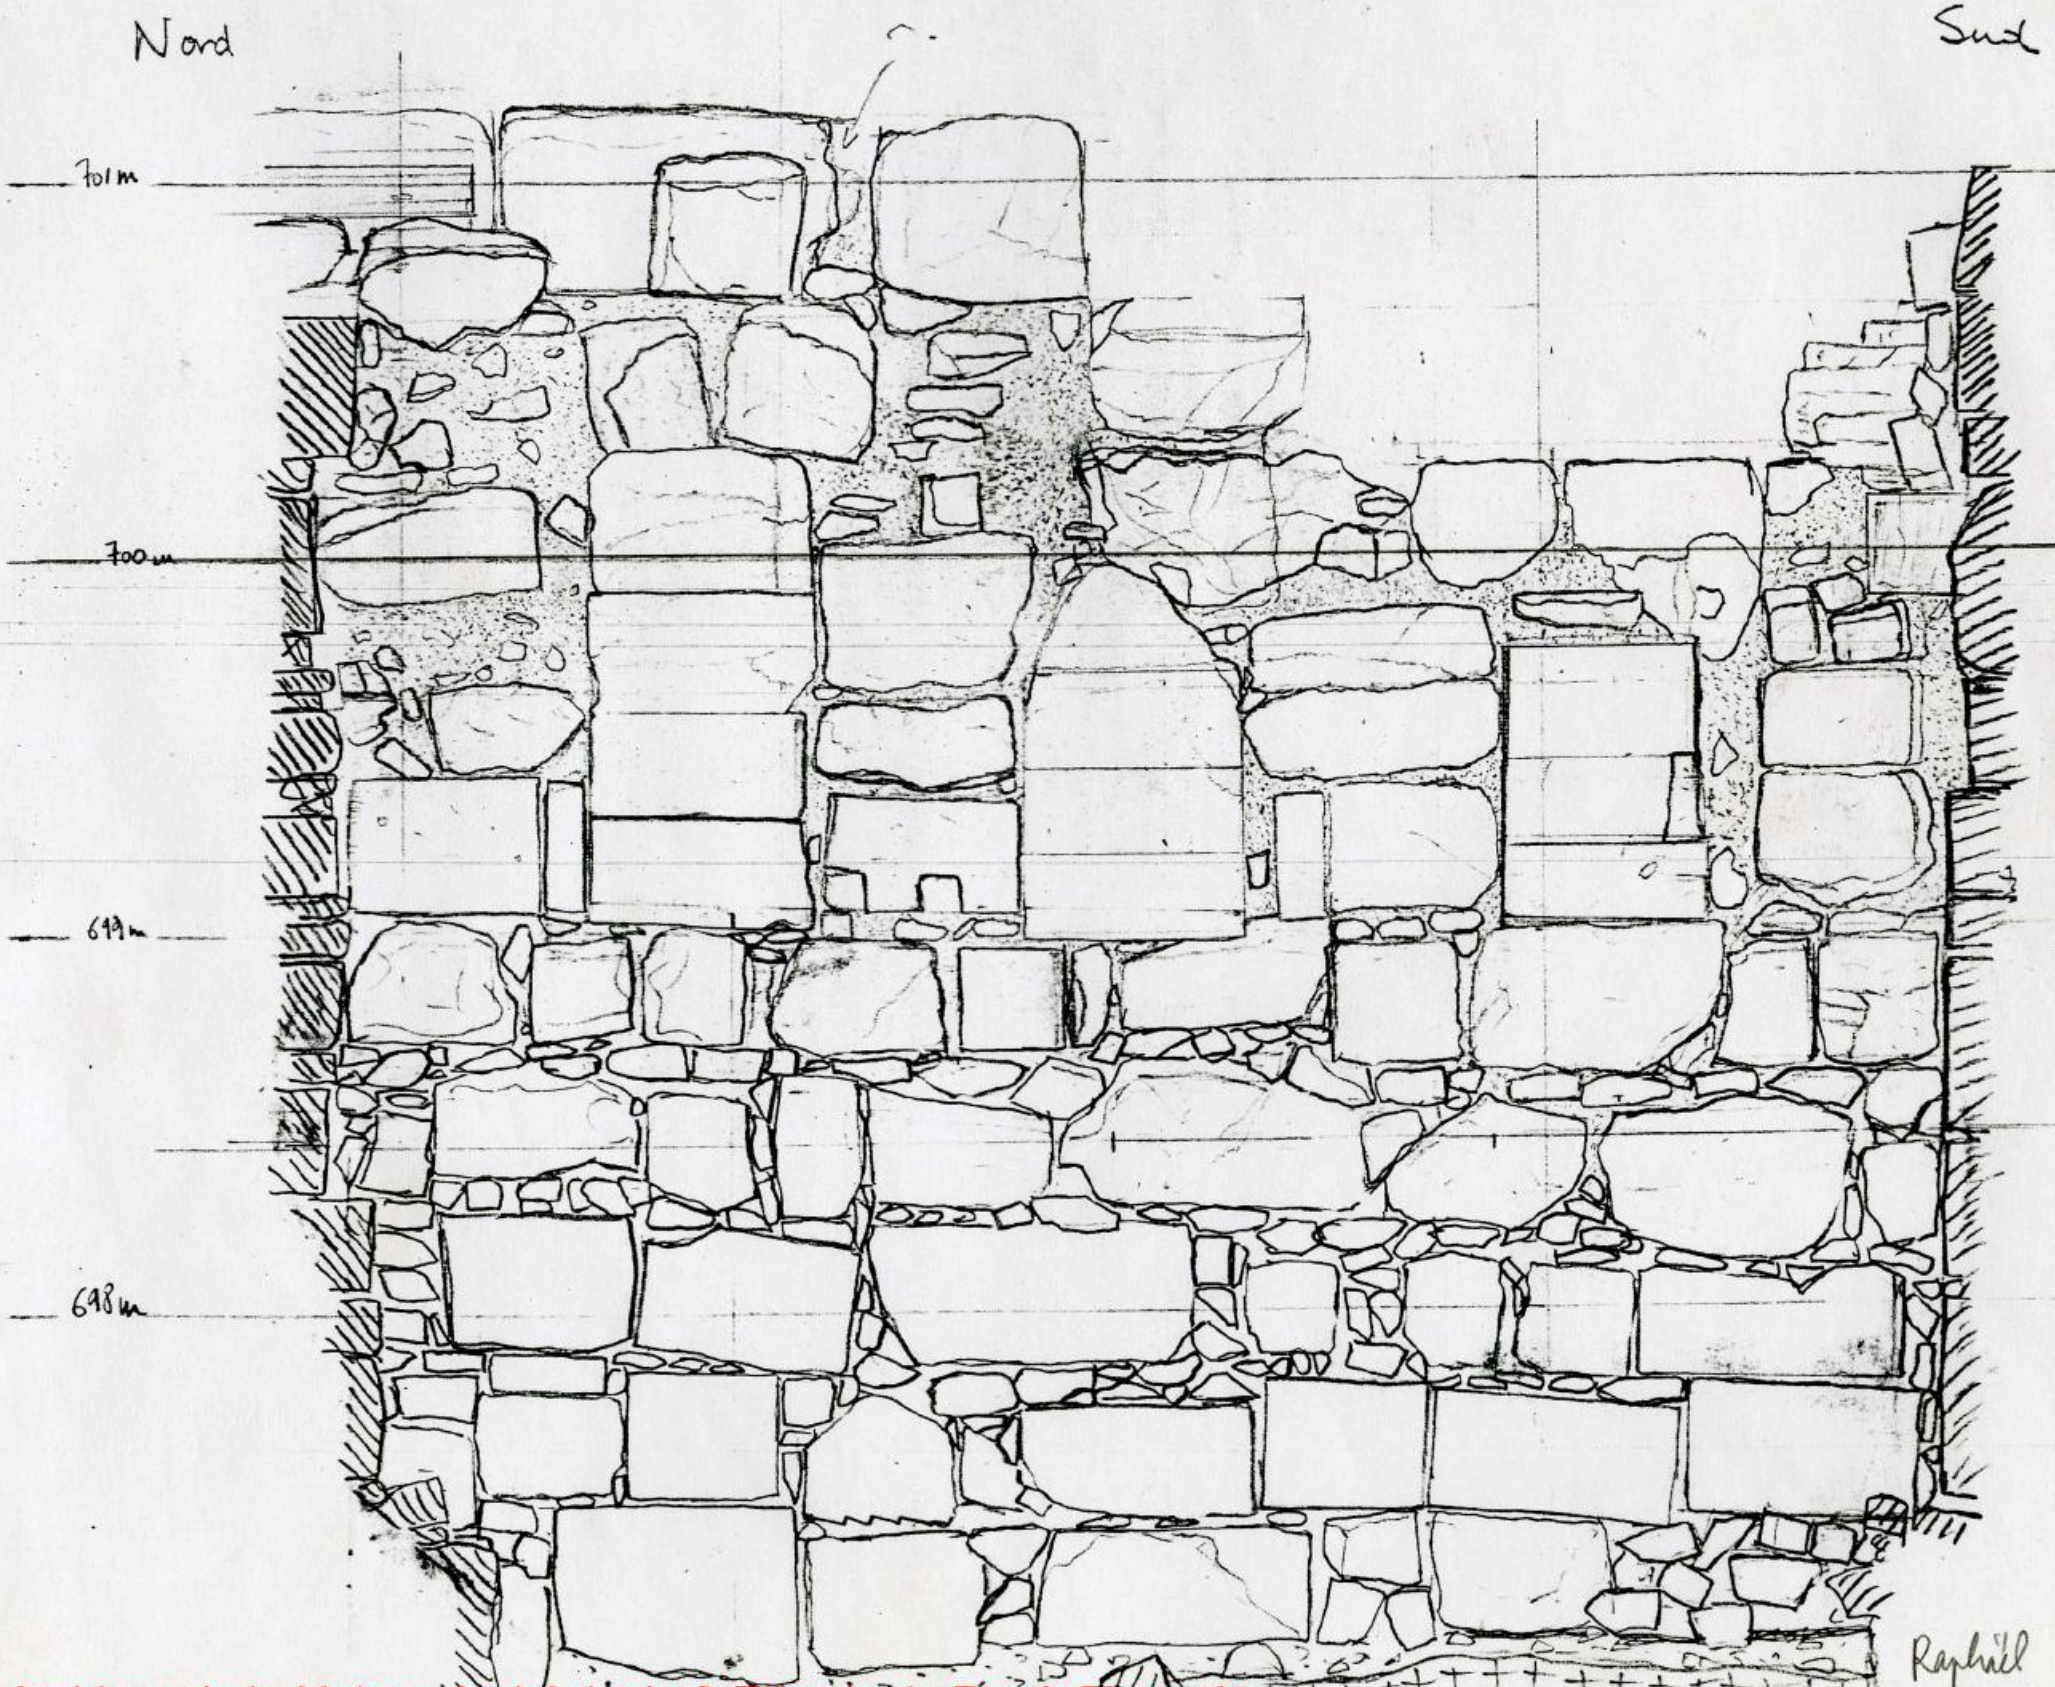


~~700,69~~ ~~700,69~~ 700,69
~~819~~ ~~813~~ 818
~~897,50~~ ~~898,32~~ 696,83
 Eli Coupe

JH 84 52 H7, perement W JH8
 A: 20 LT 96
 complément JH 18/8/98

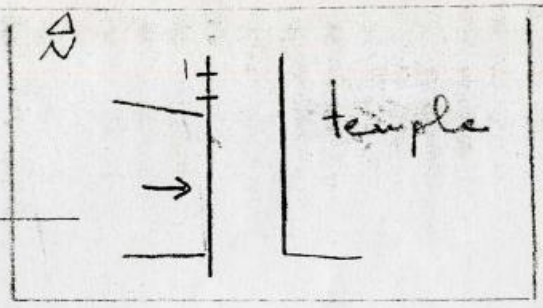


COUPE N° 1


Raphaël
 DRIZARD


KHIRBAT EDH DHARH
ELEVATION OUEST
(COMPLÈMENT DU DESSIN DE L. TOLBEK ET J. MURIBERT
-> POSITIONNEMENT DE ALTIMÉTRIQUE ->)
Echelle 1/20
JUILLET AOÛT 2001
KARHAEL DRIZARD

98

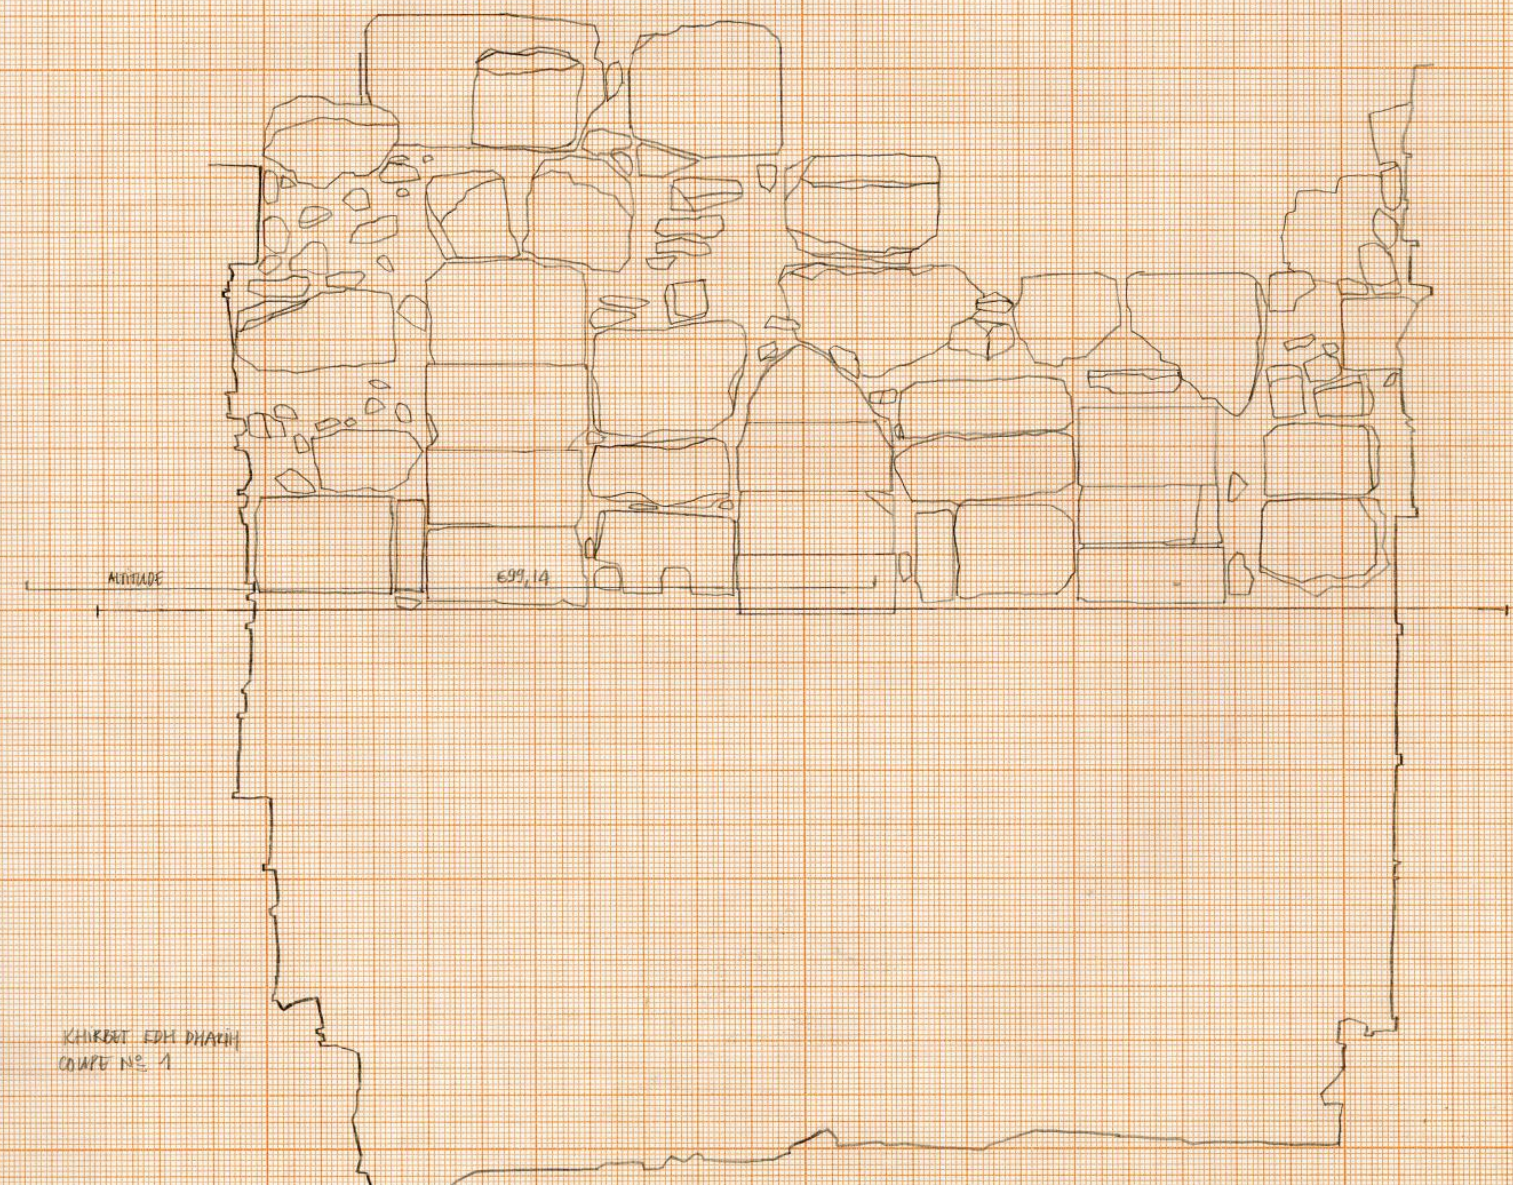

KHIRBAT EDH DHARH
COURT N° 1

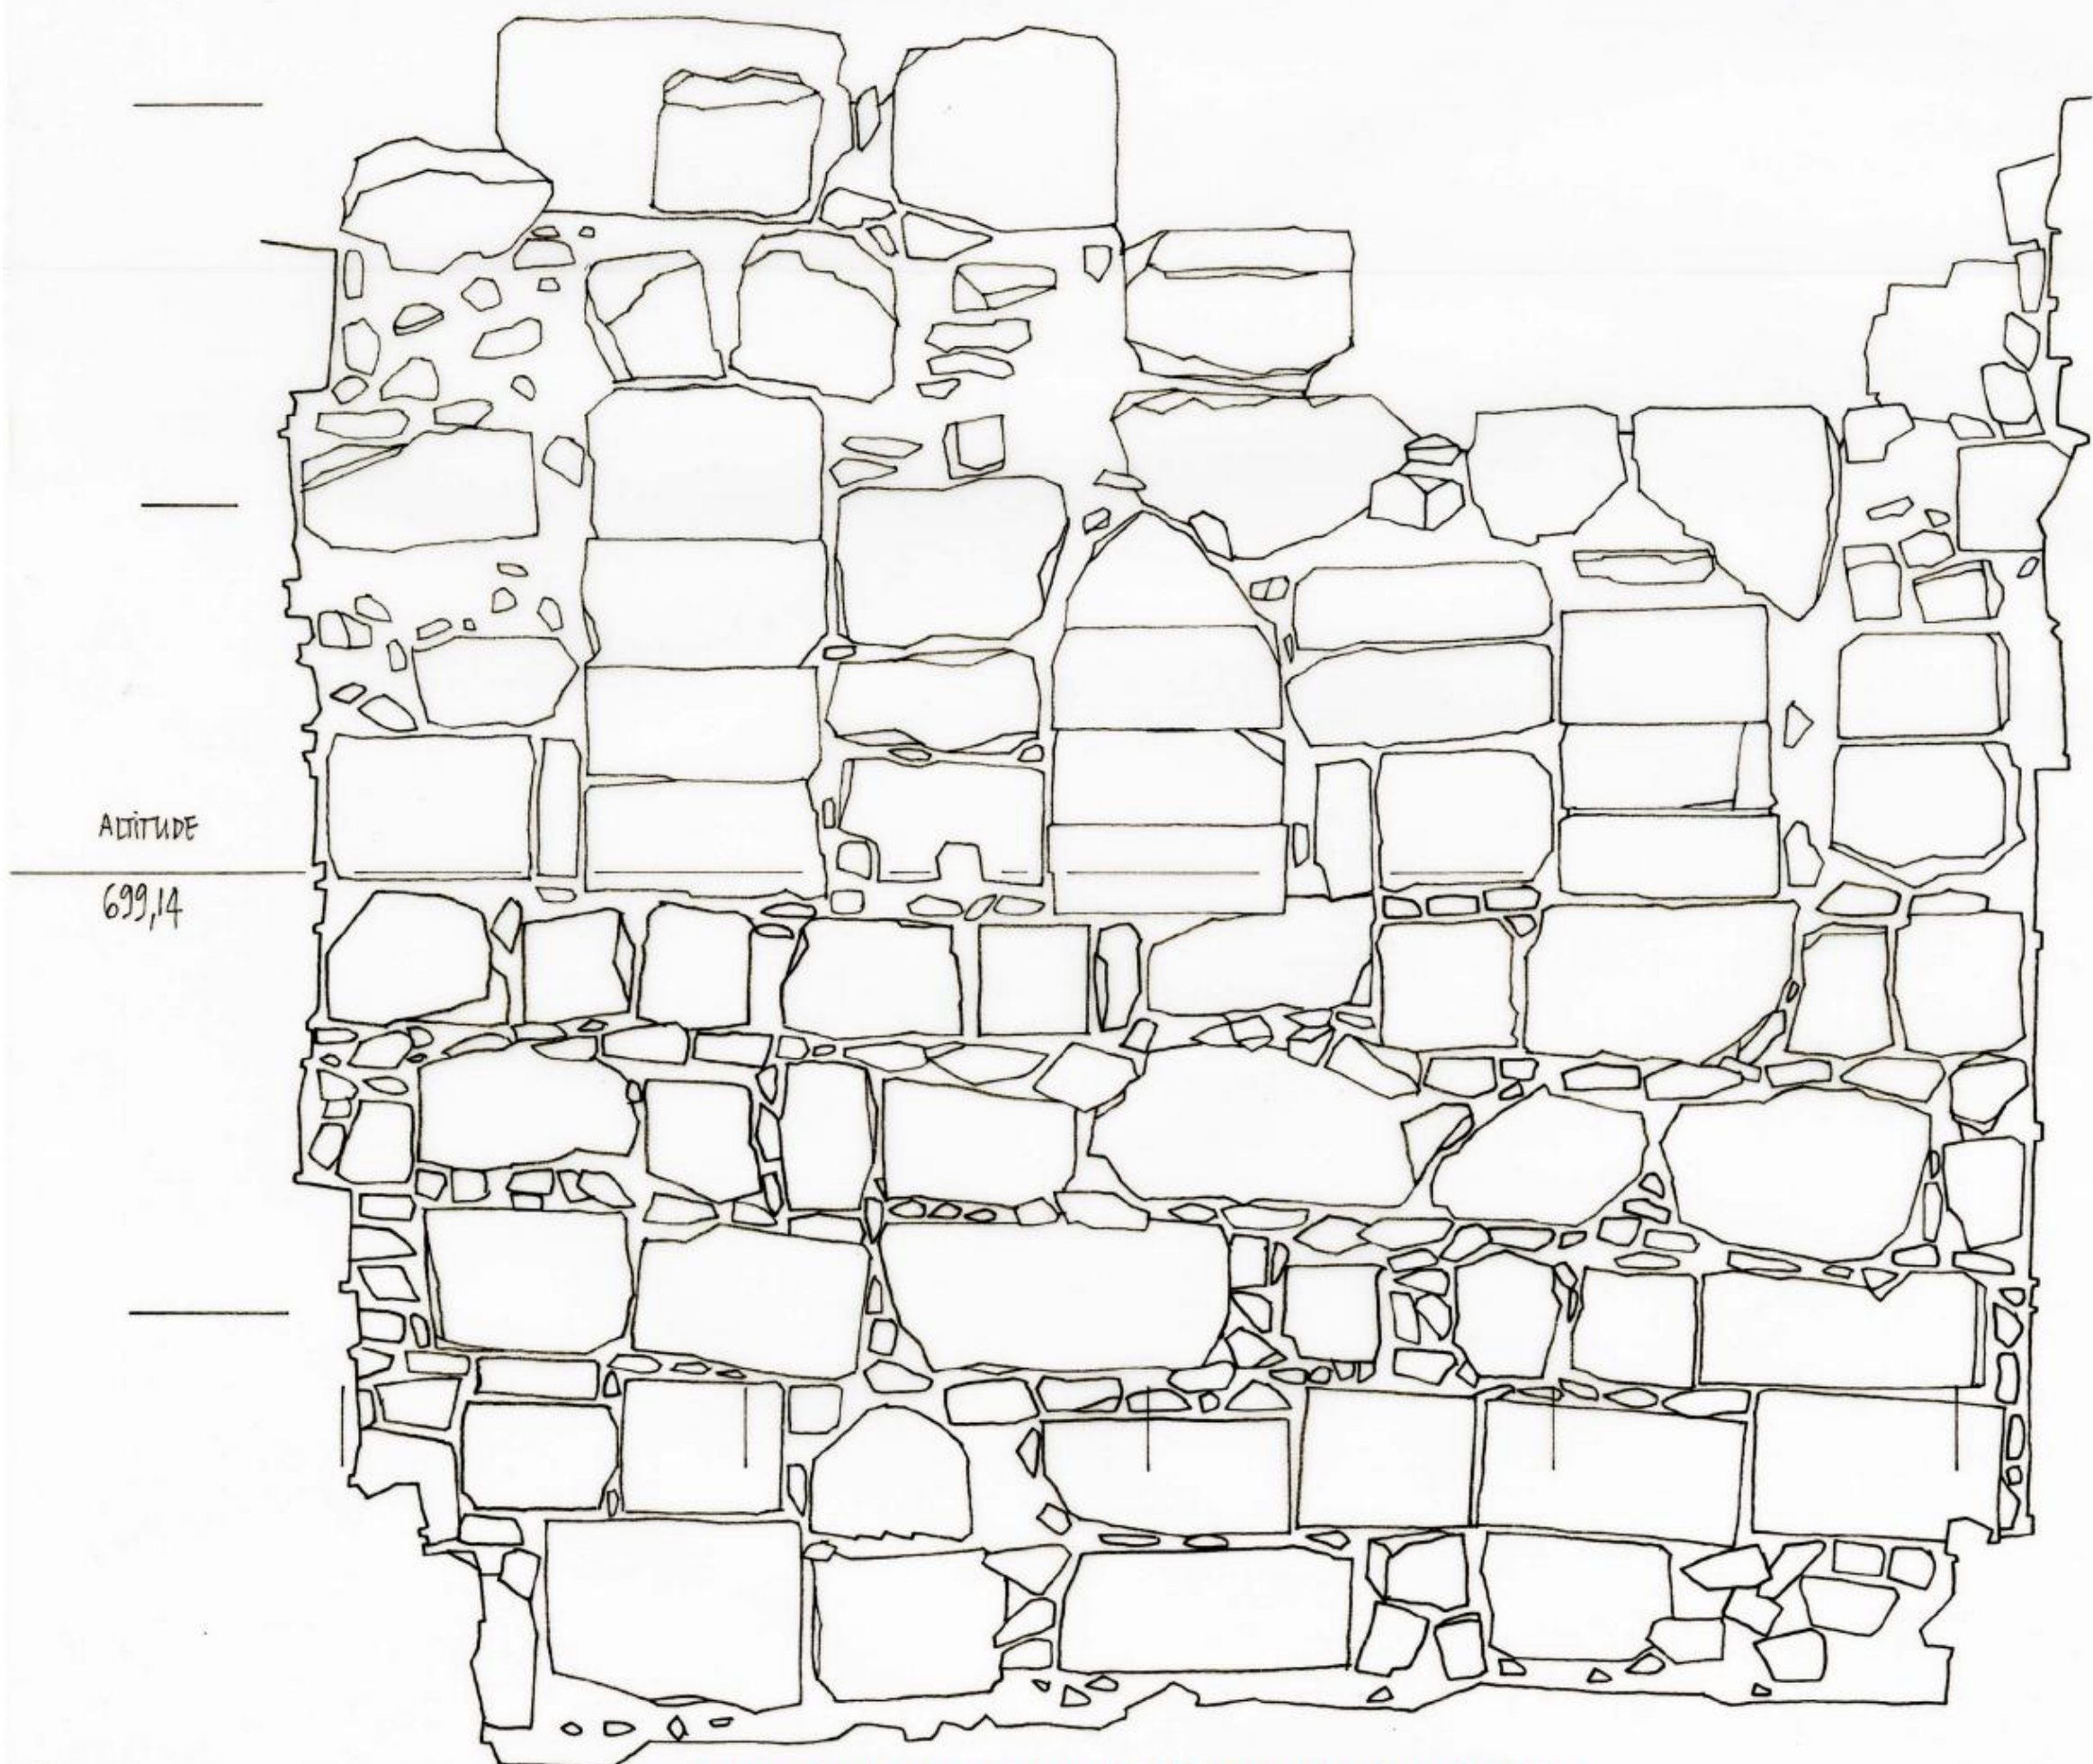

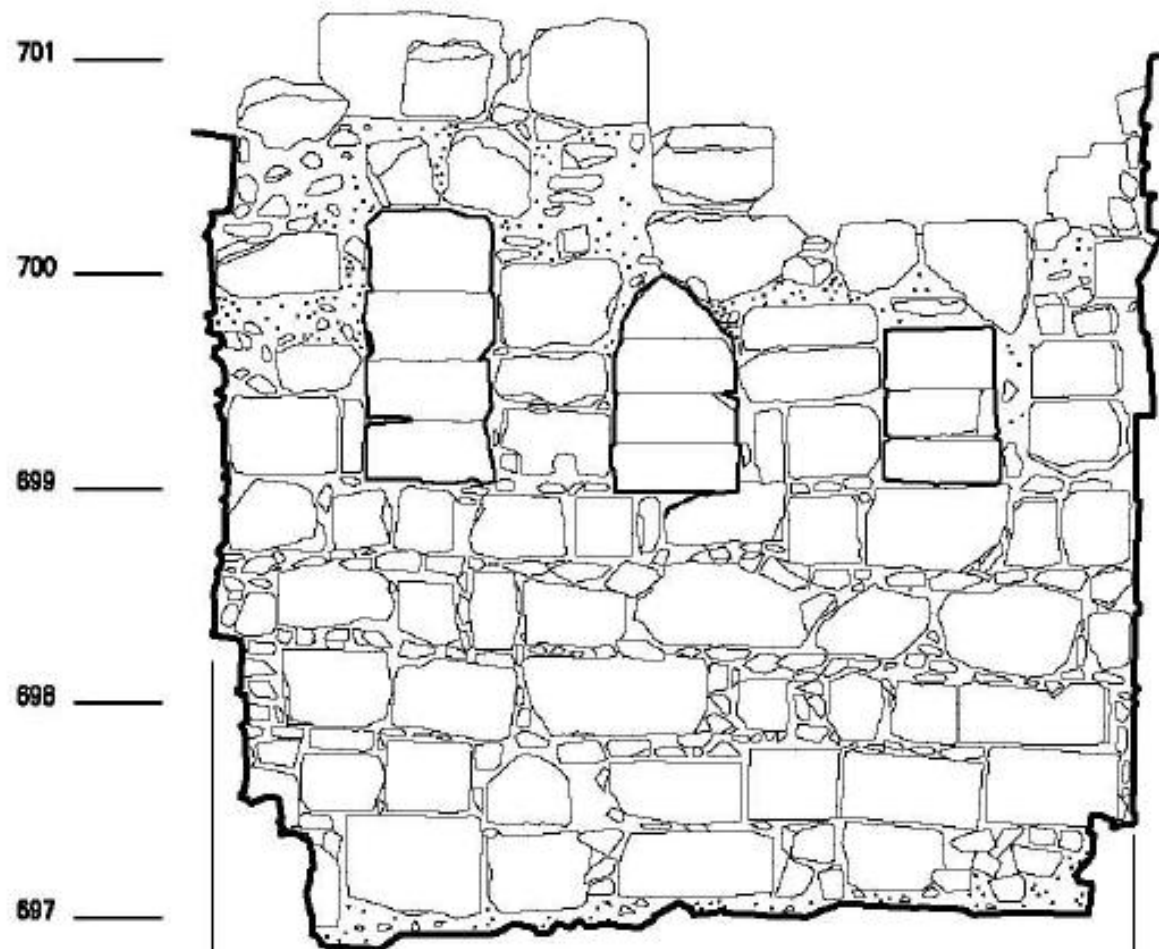

Coupe 16 - S2 H - Parement W
KHIRBET EDH DHARH - Relevé Jean Humbert 1998 - mise au net RD 2011

